
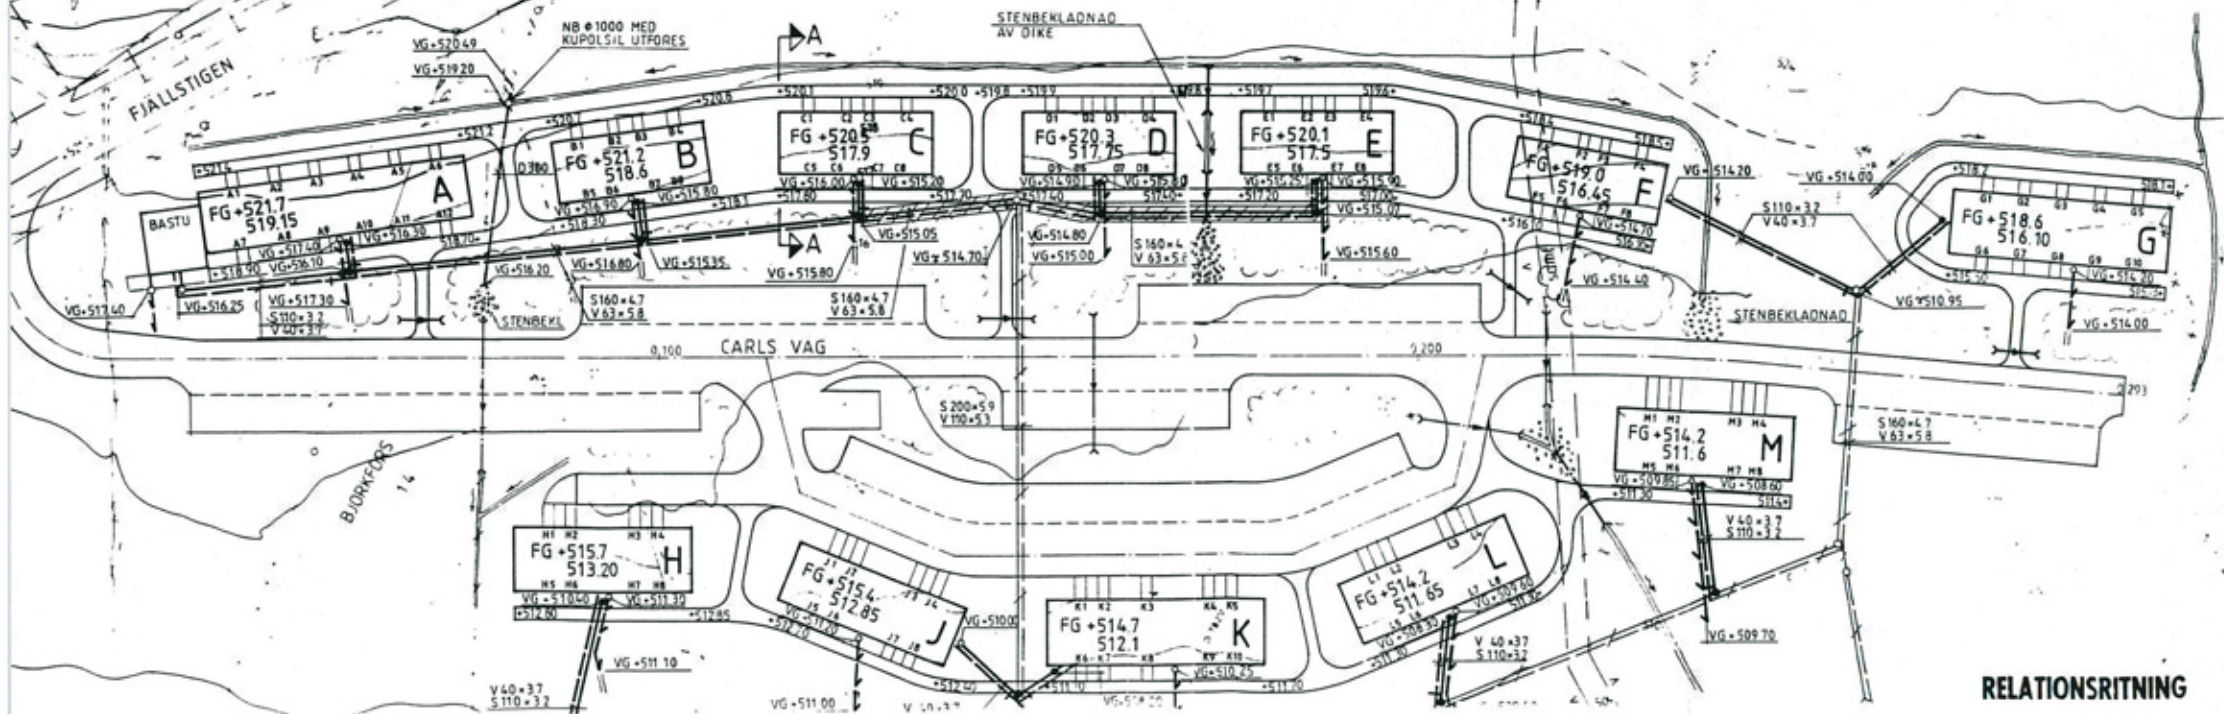


De ledningar som är markerade med grövre streck är alltså samfällighetens eller fastighetsägarnas ansvar, de som är svagt markerade med snedstreck över är kommunens ledningar. Det är alltså flera som är huvudmän och ansvariga för ledningar inom detta område

Efter en del ombyggnationer av ledningsnätet av Texab så går det även en ledning mellan hus C och D. Texab har även av någon anledning gjort om anslutningen till hus H, ledningar går nu från H österut mot kommunens ledning.

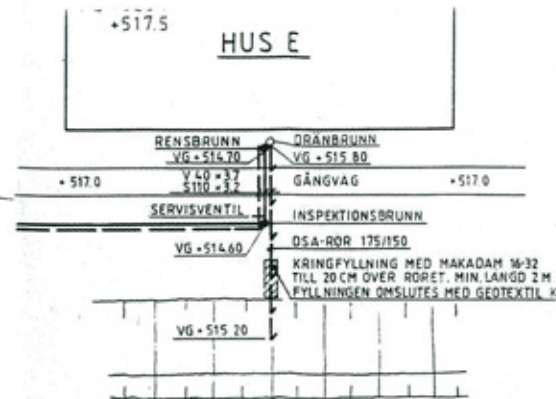

RELATIONSRTNING

FOTOKOPIA

Tillhör Storumans kommun Miljö- och byggnadsnämndens beslut av den 5/9 1997 gällande belysning
Winkeljumsdotter